


PLANTA BAIXA SALA SEGURA  
LAYOUT

ESCALA: 1/50

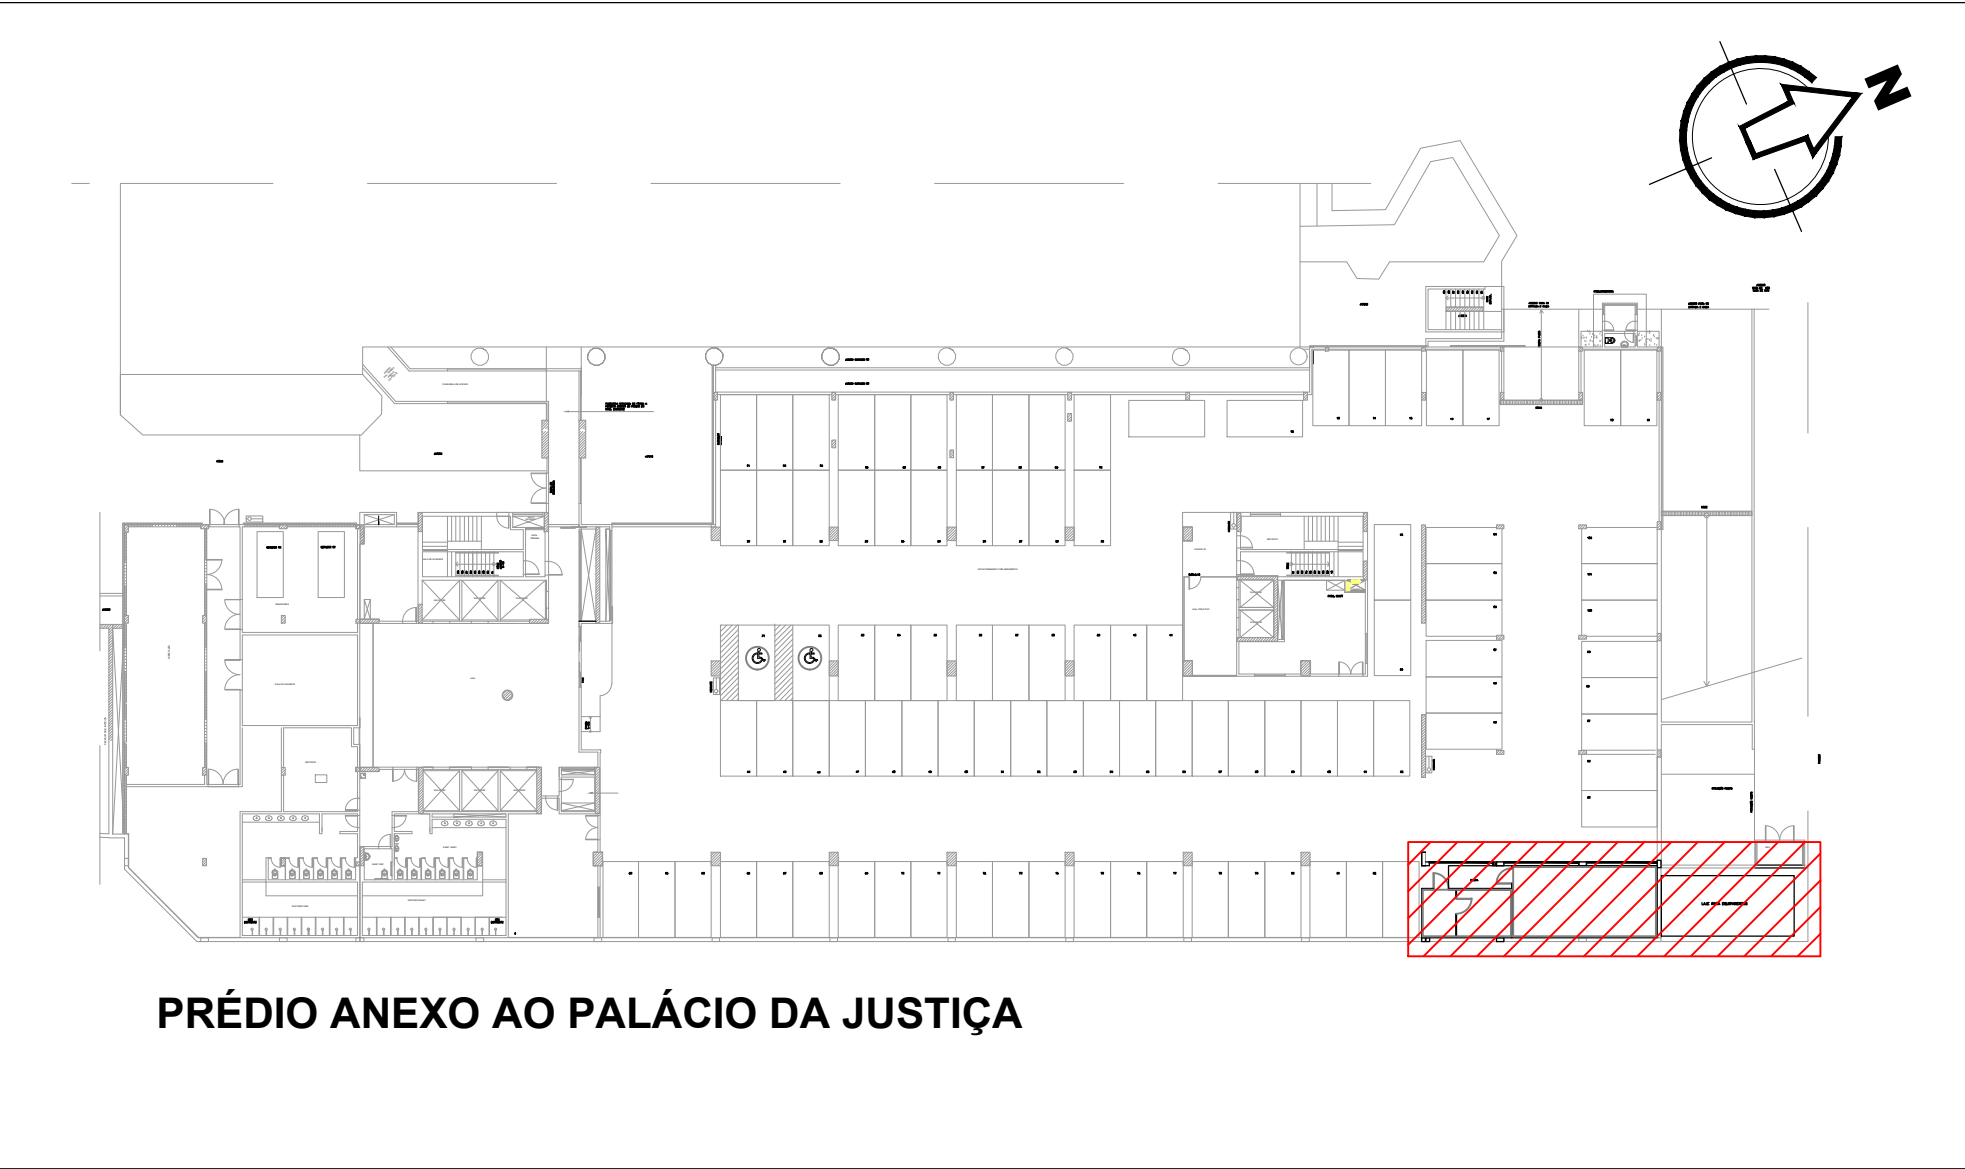


PLANTA BAIXA GARAGEM G1 (-2)  
LOCALIZAÇÃO SALA SEGURA

ESCALA: 1/500

01	AS BUILT	10/01/18	OMS	LP	ESU
REV.	MODIFICAÇÃO	DATA	PROJETO	DESENHO	VISTO

**SISTENGE**  
CONSTRUÇÕES E COMÉRCIO

SISTENGE Construções e Comércio Ltda  
Rua Ouvidor Peleja, 111, 9º andar  
Vila Mariana - São Paulo/SP  
Fone: (11) 3556-8700  
www.sistenge.com

**OMS**  
ENGENHARIA

OMS Engenharia Ltda  
CNPJ Nº 82.416.843/0001-38  
Rua Edson Campos Matesich, 727  
Bairro Santa Felicidade - Curitiba - Paraná  
Fone: (41) 3364-7000  
www.omsengenharia.com.br

**TRIBUNAL DE JUSTIÇA**  
ESTADO DO PARANÁ

PODER JUDICIÁRIO  
**PROJETO SALA SEGURA**  
PLANTA BAIXA LAYOUT E LOCALIZAÇÃO

Desenho:  
LUIS PEREIRA

Responsável Técnico:  
EDUARDO SATOSHI UDA

Escala:  
INDICADA

Folha:  
A1

Data:  
NOV/2015

PRANCHA Nº:  
**02**